

EINREICHPLAN

Parie

gemäß § 18 Abs.1a NÖ Bauordnung 2014

Vorhaben:

Bauplatzadresse:

Gst.Nr.

EZ.

KG.

Planinhalt:

Lageplan

Grundriss

Schnitt

Sonstiges

Planverfasser:

Namen (leserlich) und Unterschriften:


Grundeigentümer:

Bauwerber:

Plandatum:

**Genehmigungsvermerk
der Baubehörde:**


MUSTER

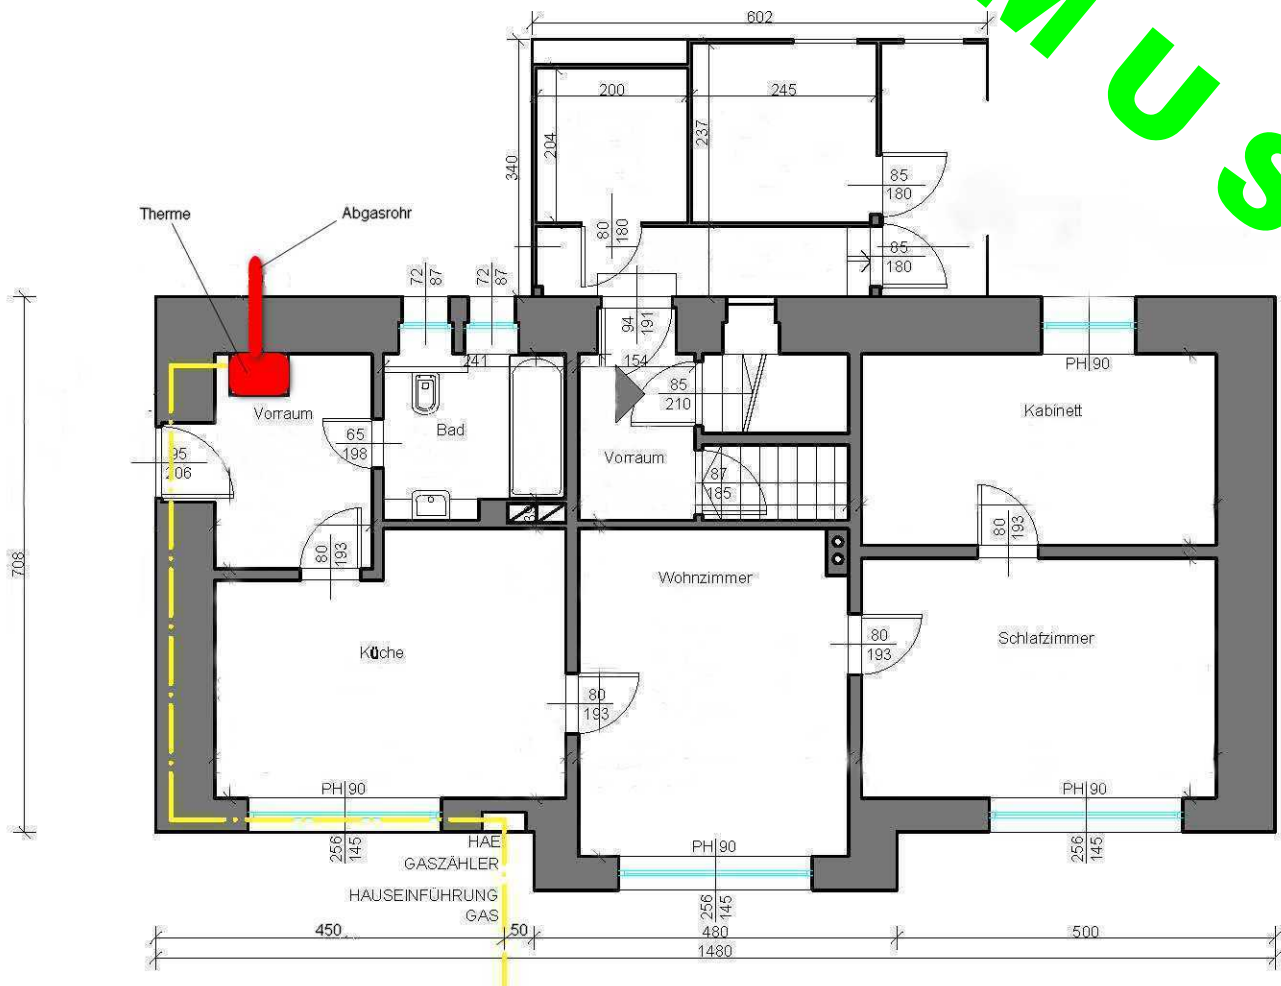

Grundriss EG M 1:100

LEGENDE

- GAS - - - - -
- HAE Hauptabsperreinrichtung

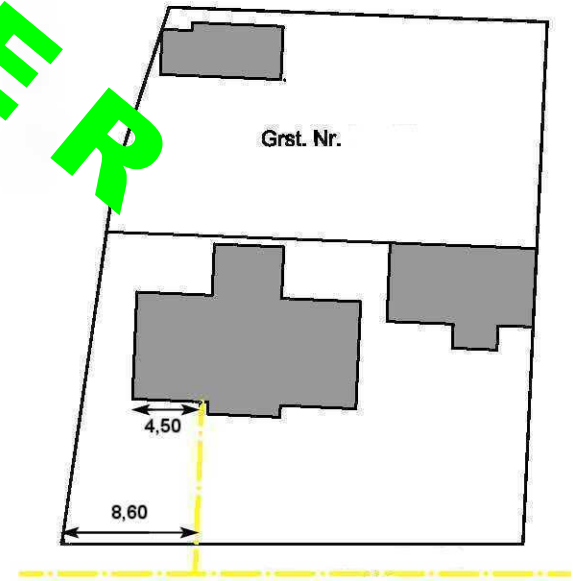

Lageplan M 1:500

BEILAGE ZUM BESTANDSPLAN

Bestandsplan vom _____ Planverfasser _____


Gst.Nr. EZ Kat.Gem. Adresse:	Inhalte Grundriss EG M 1:100 Lageplan M 1:500
---------------------------------------	---

Datum: _____

Schnitt

Gas Rohrleitung

Plan 1:100

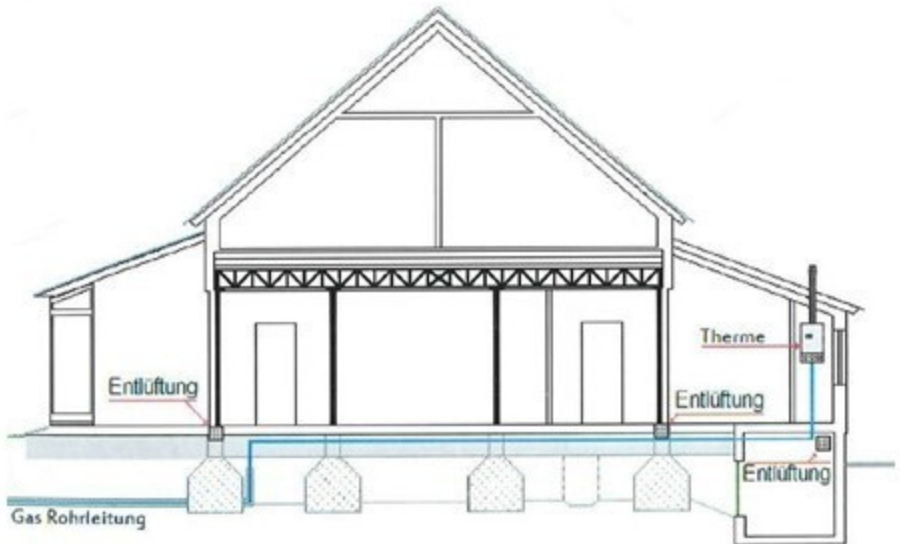

MUSTER